



# 金沢市第5次安原異業種工業団地土地区画整理事業 従前の土地図 (2工区)


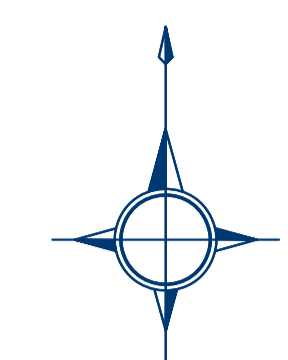


S=1:1,000

A部拡大図 S=1:250




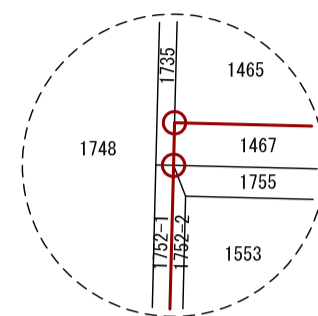


B部拡大図 S=1:250

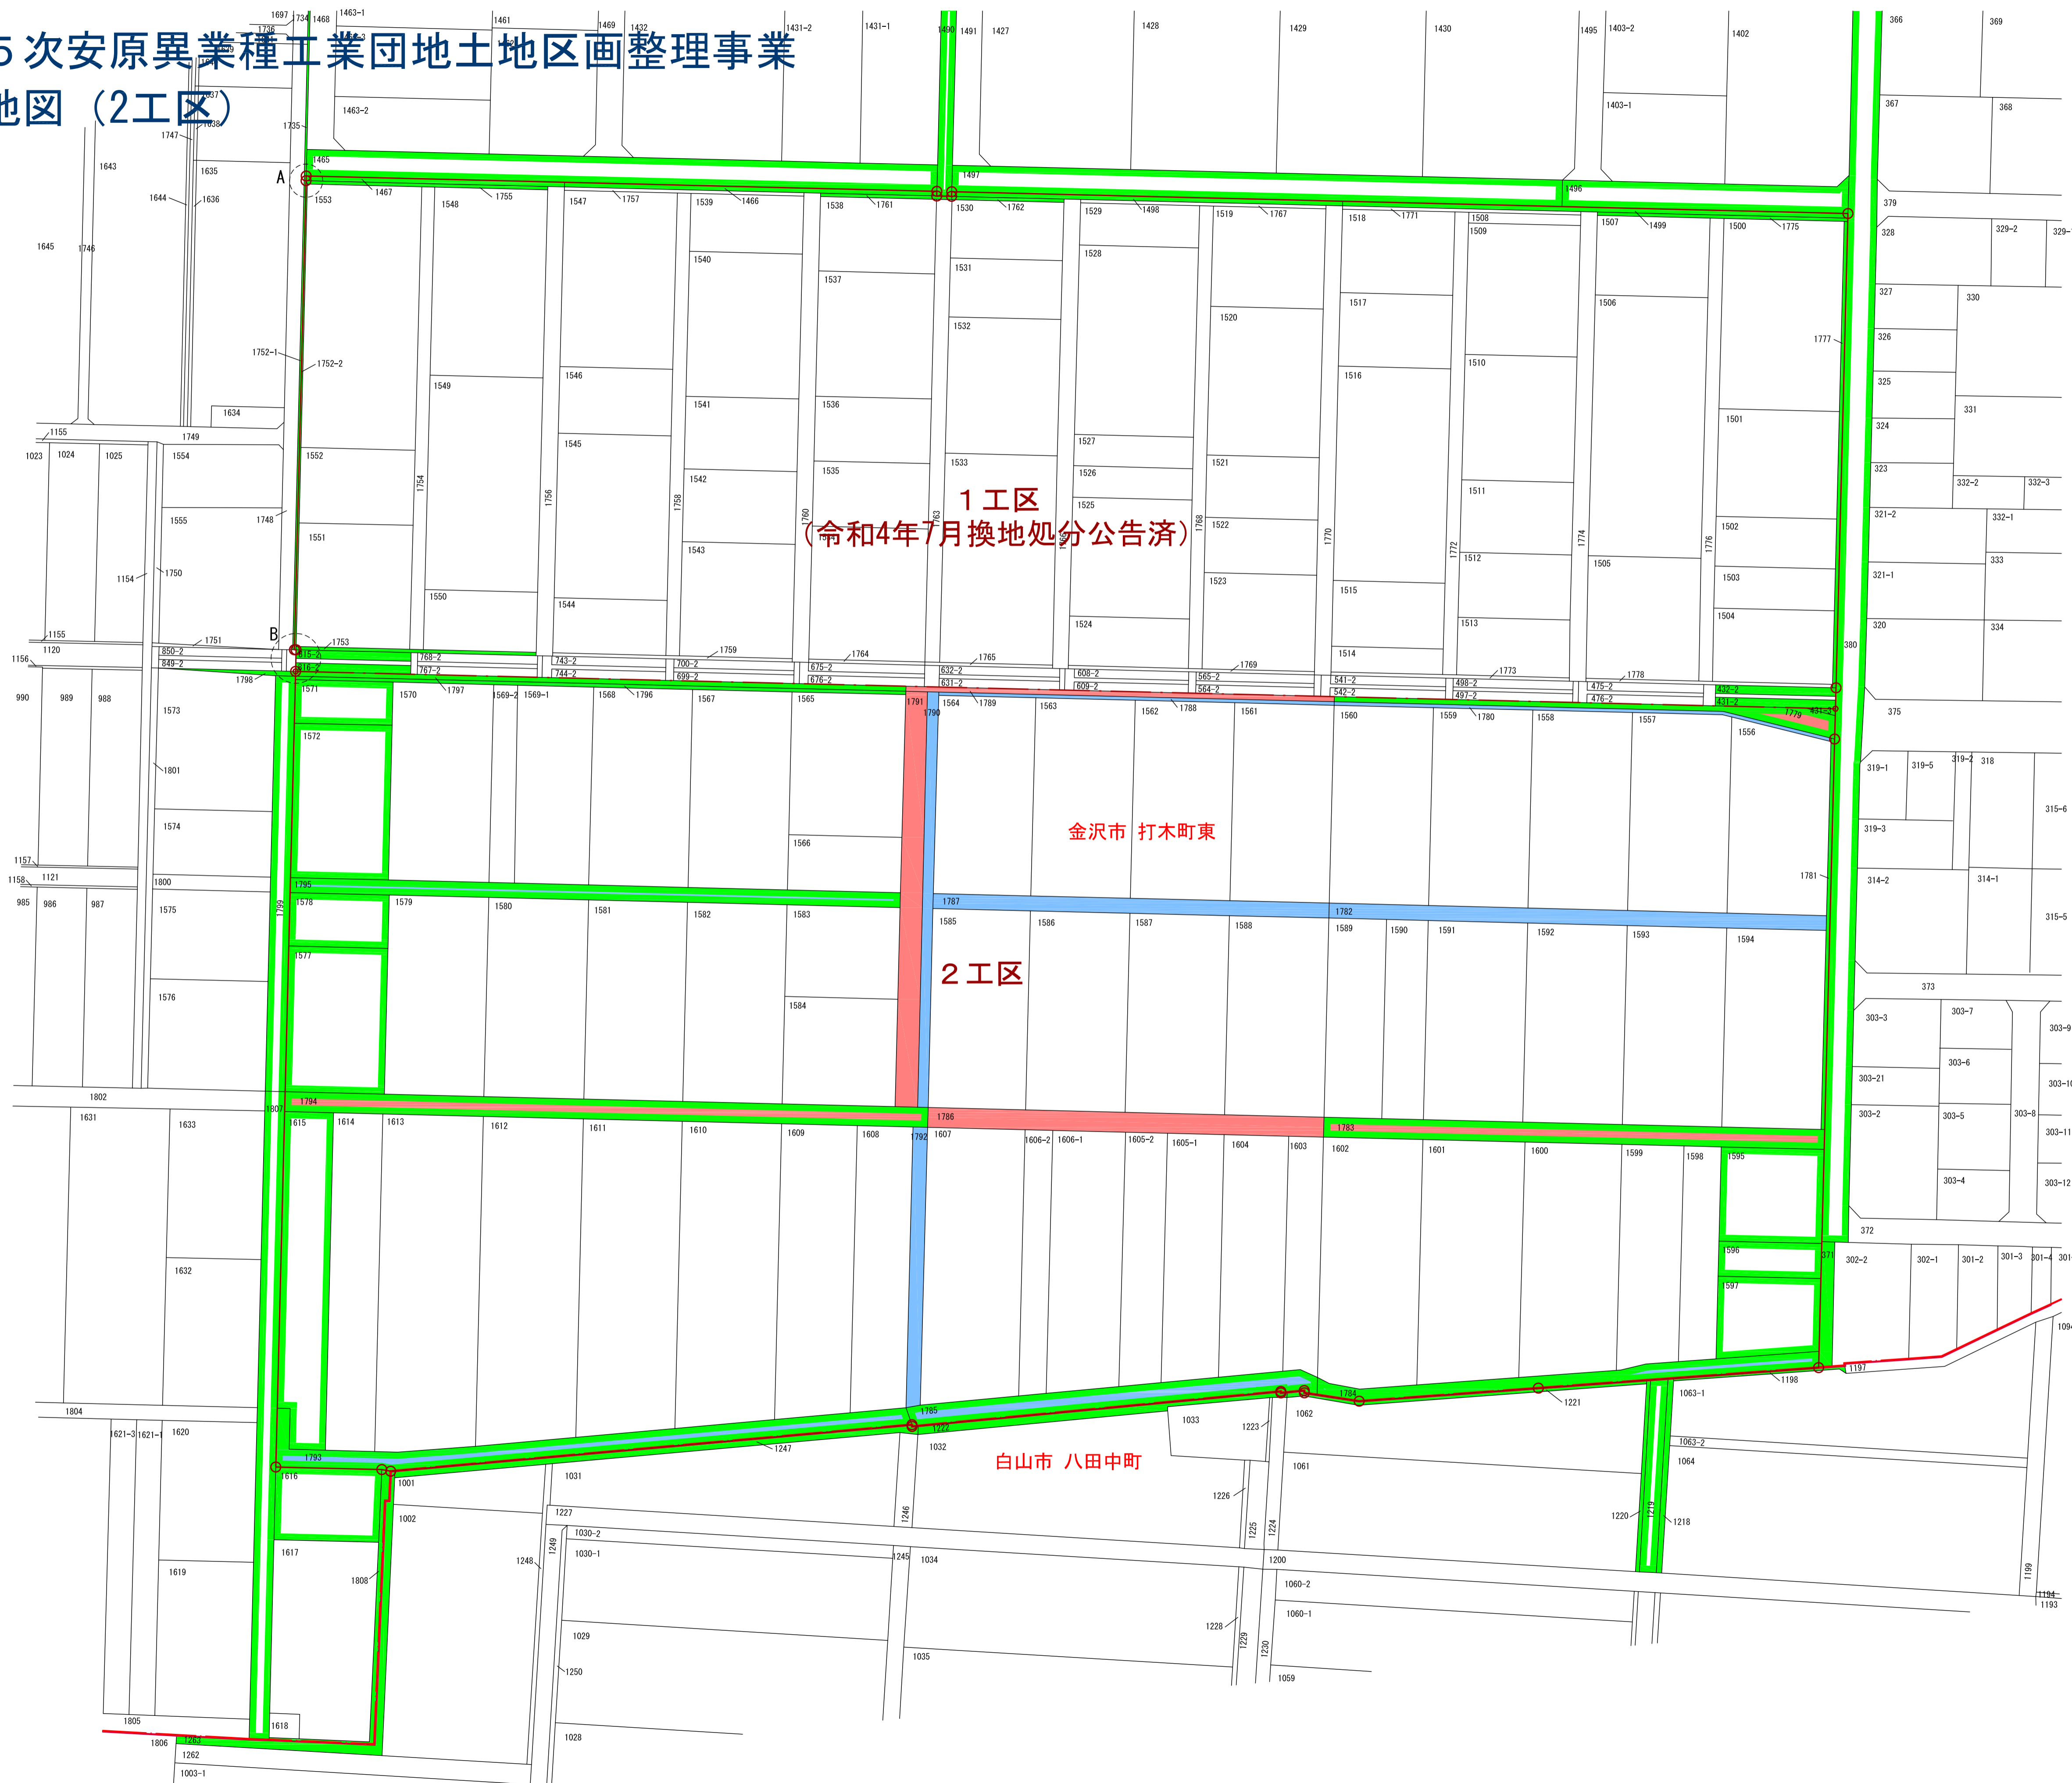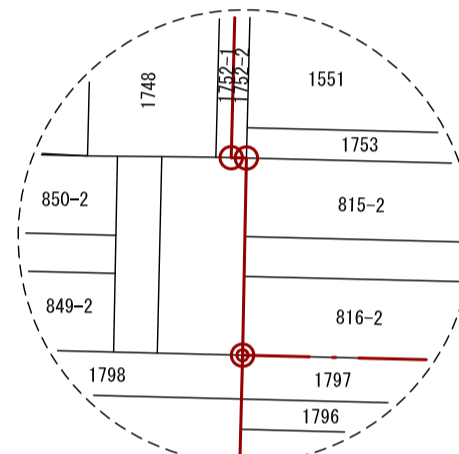

| 凡例 |                      |
|----|----------------------|
|    | 道路                   |
|    | 水路                   |
|    | 施行地区界に接する<br>区域内外の土地 |
|    | 市町村界                 |
|    | 市街化区域界               |
|    | 都市計画区域界              |
|    | 工区界                  |
|    | 施行地区区域界              |


# 金沢市第5次安原異業種工業団地土地地区画整理事業 換地 図 (2工区)

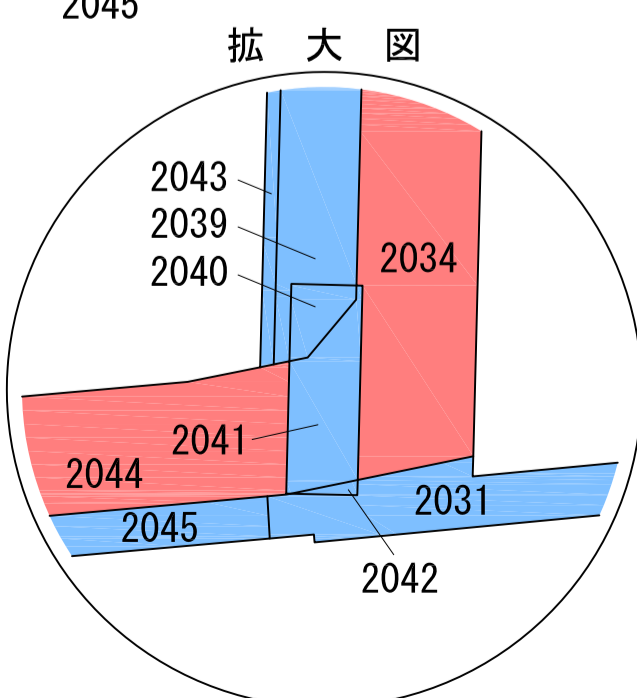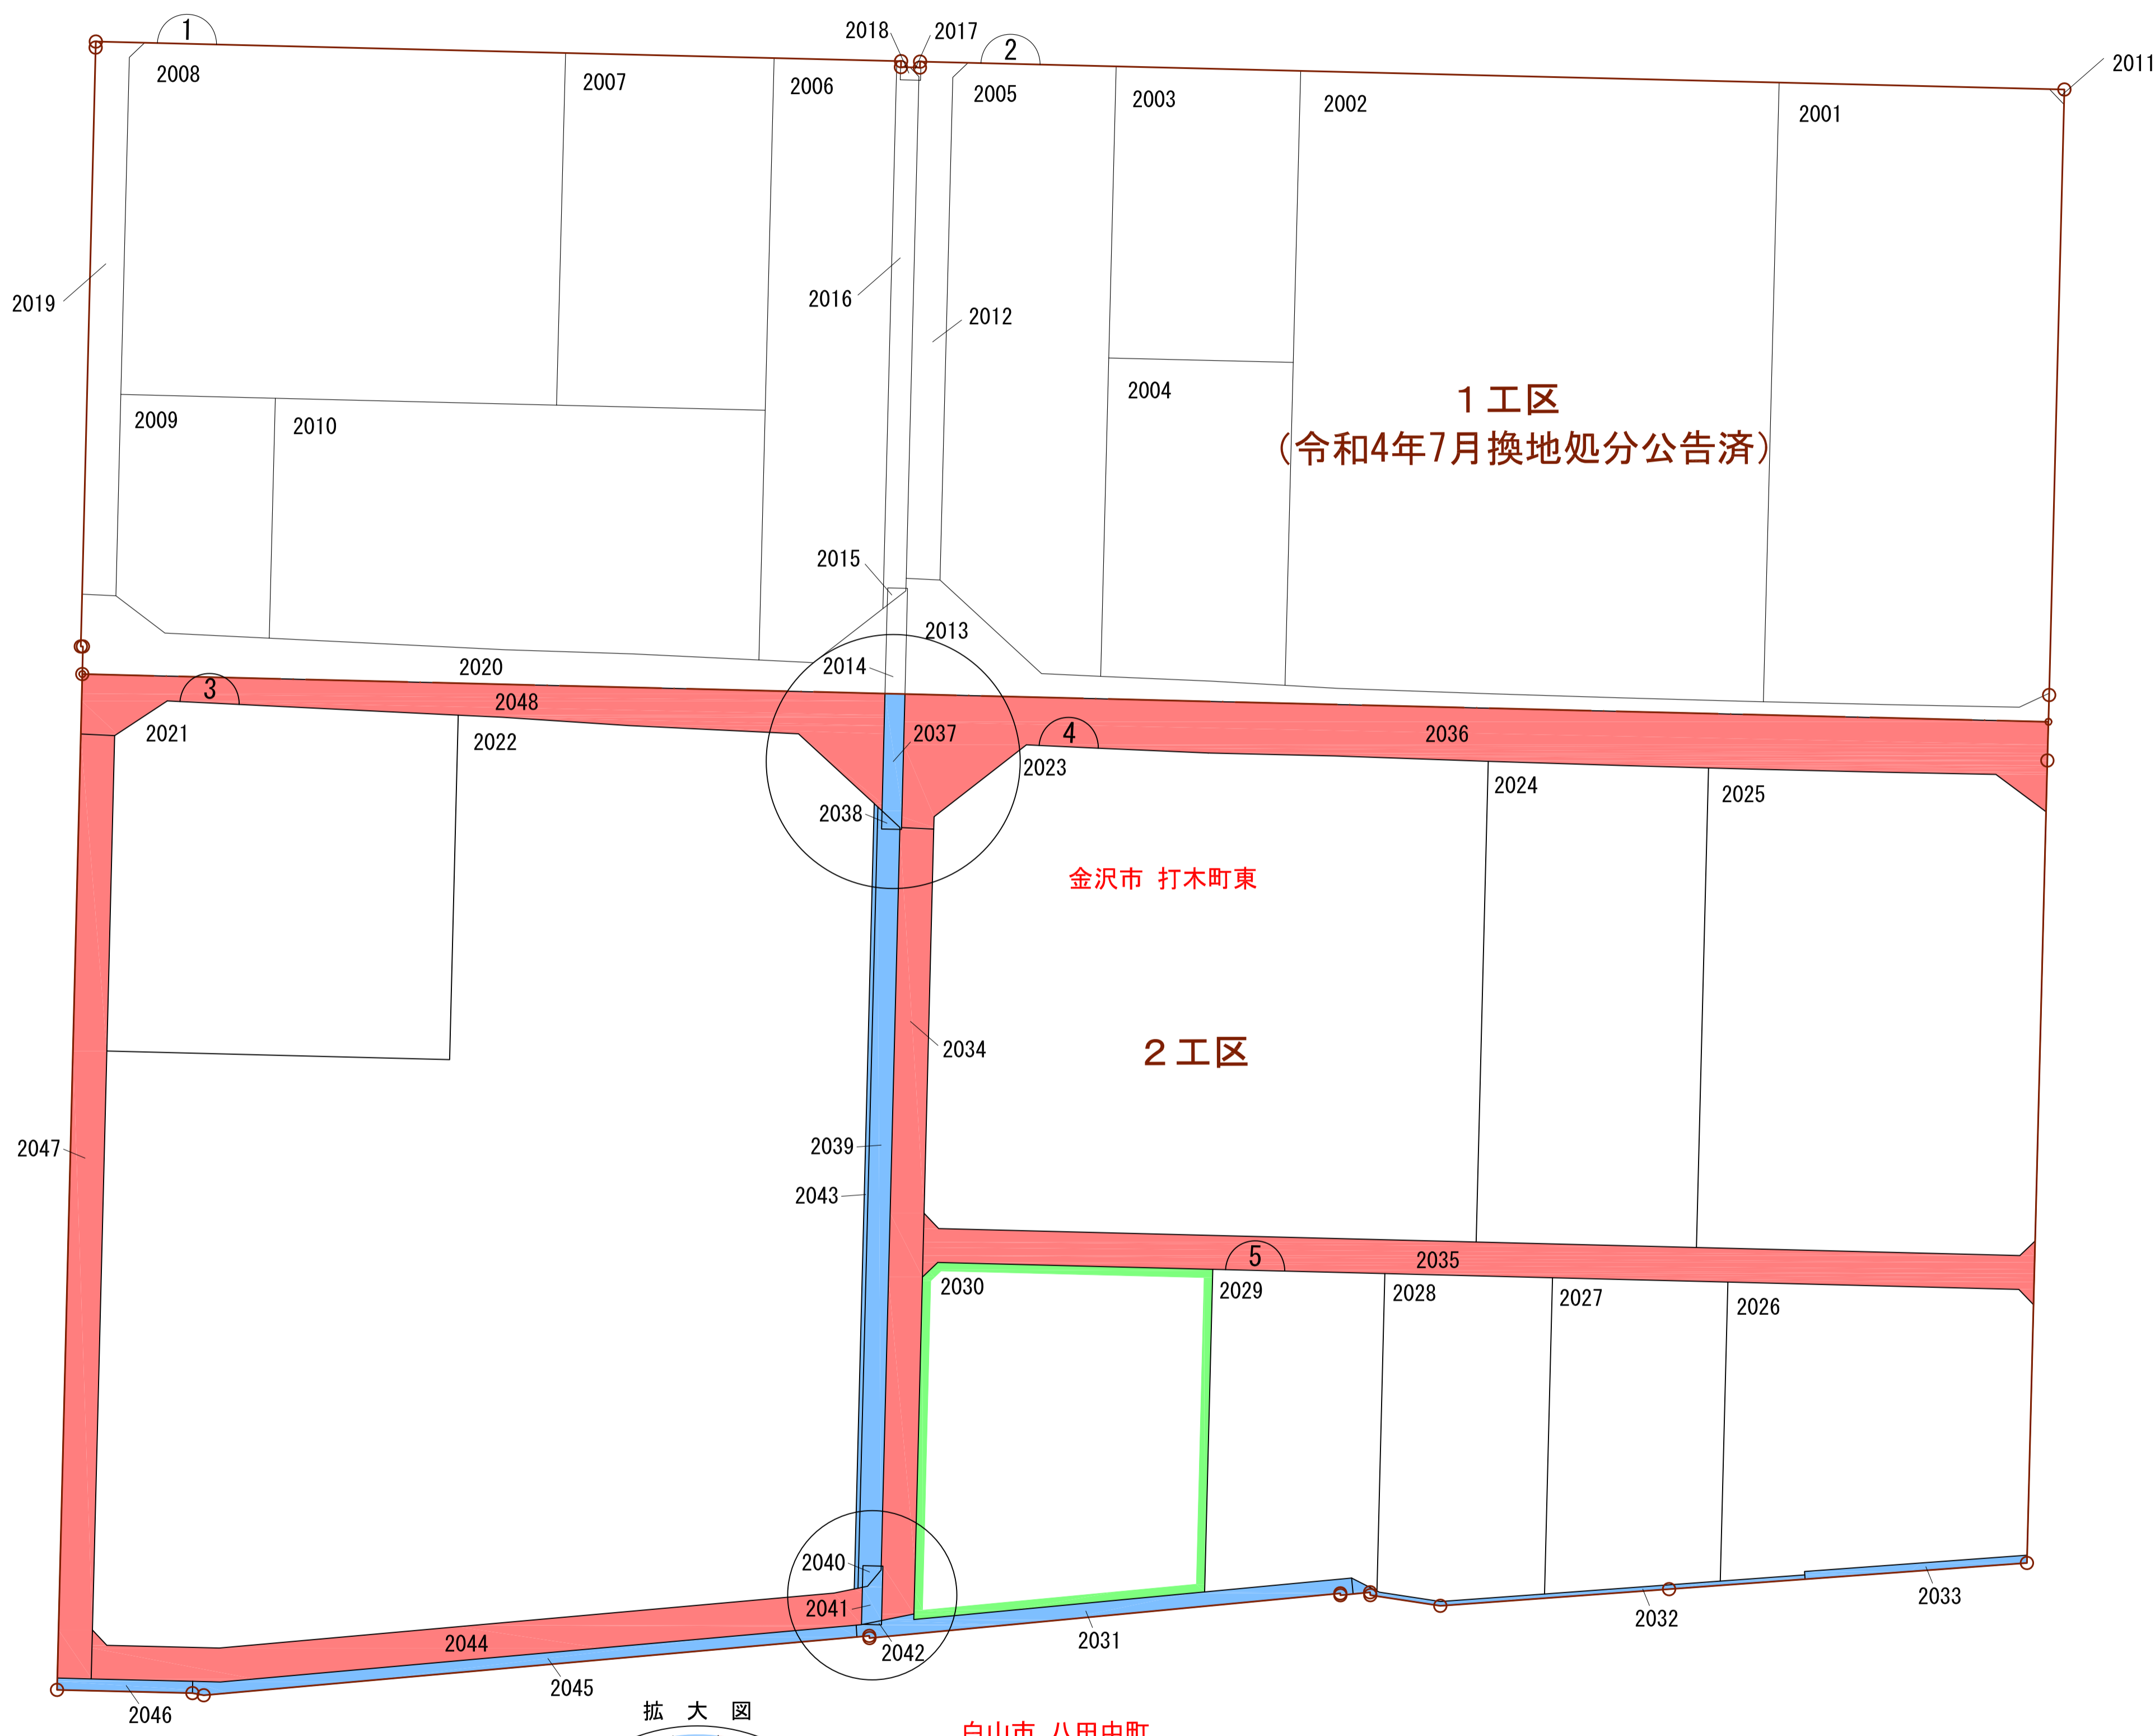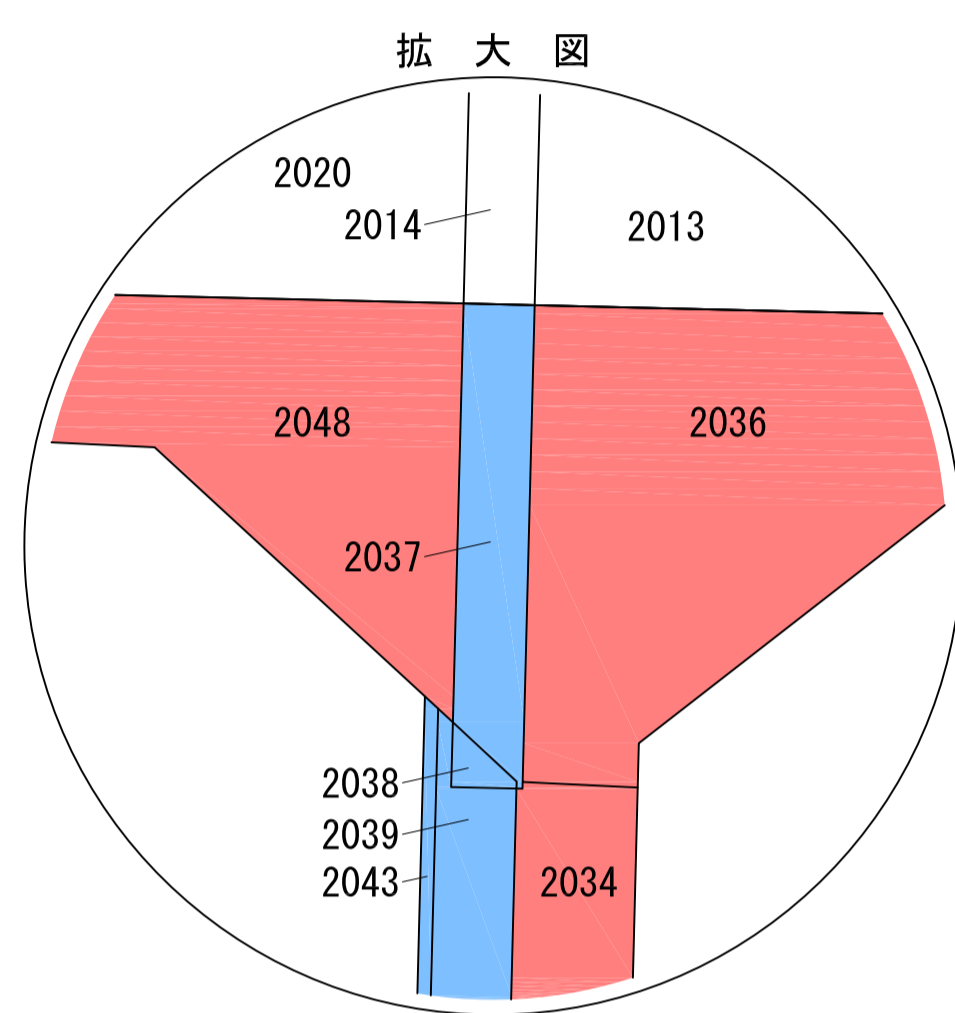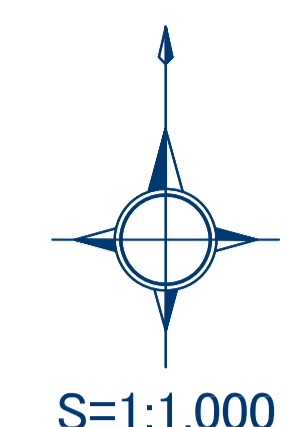

凡 例

|  |         |
|--|---------|
| <span style="display:inline-block; width:15px; height:10px; background-color:red;"></span>                     | 区画街路    |
| <span style="display:inline-block; width:15px; height:10px; background-color:lightblue;"></span>               | 水路      |
| <span style="display:inline-block; width:15px; height:10px; border:2px solid green;"></span>                   | 公園      |
| <span style="display:inline-block; width:15px; border-top:1px dashed red;"></span>                             | 工区界     |
| <span style="display:inline-block; width:15px; border-left:1px solid red; border-right:1px solid red;"></span> | 施行地区区域界 |


第5次安原異業種工業団地（2工区） 出来形確認測量図

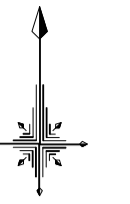


1工区

令和3年度第5次安原異業種工業団地確定測量業務委託（1工区）にて測量


2工区

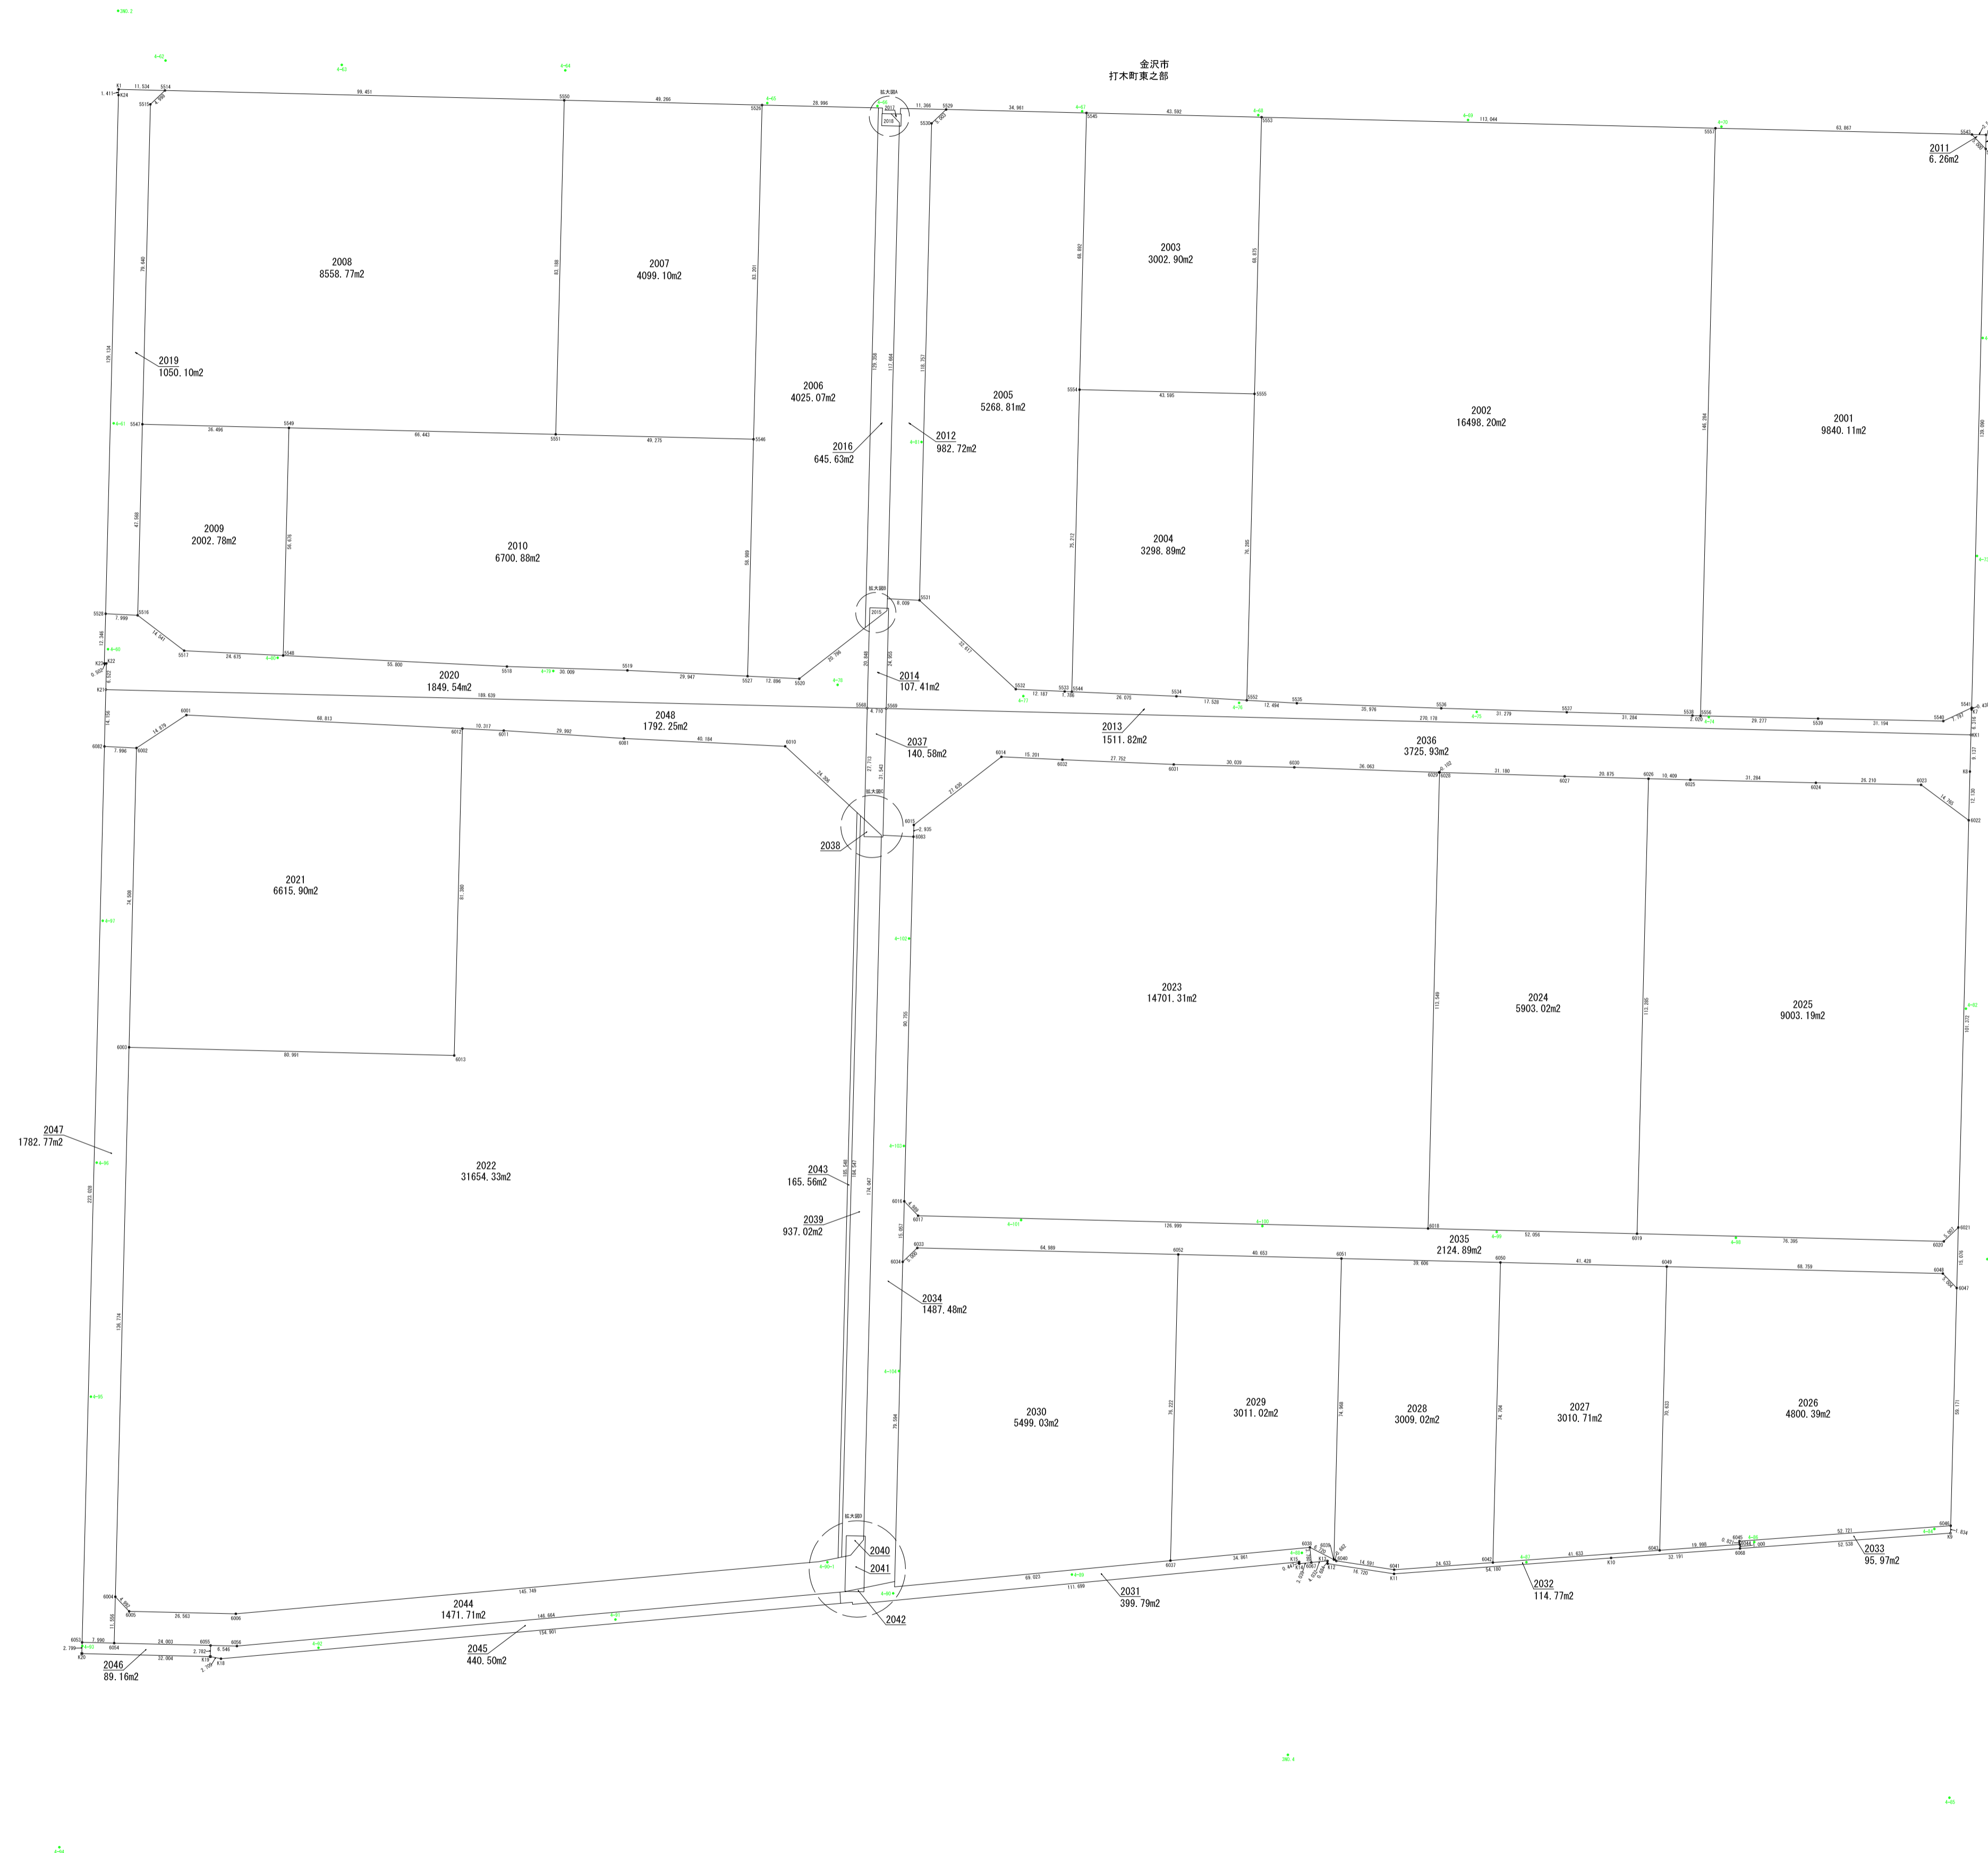


拡大図A 1/100

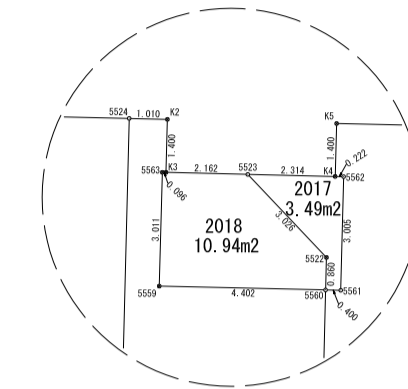


拡大図B 1/100

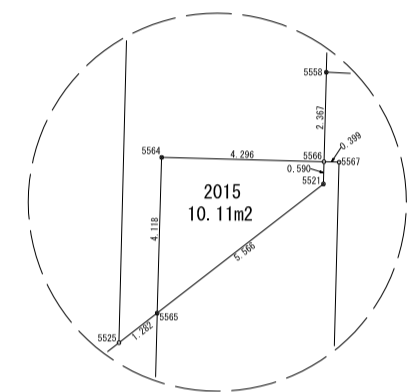

拡大図C 1/100

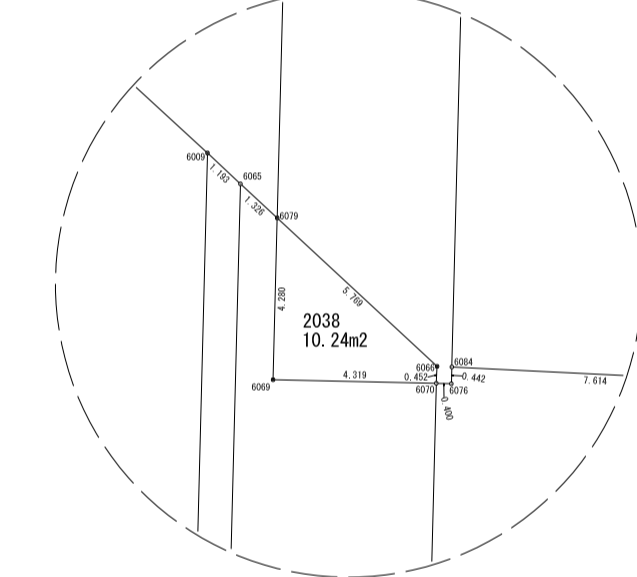

拡大図D 1/100

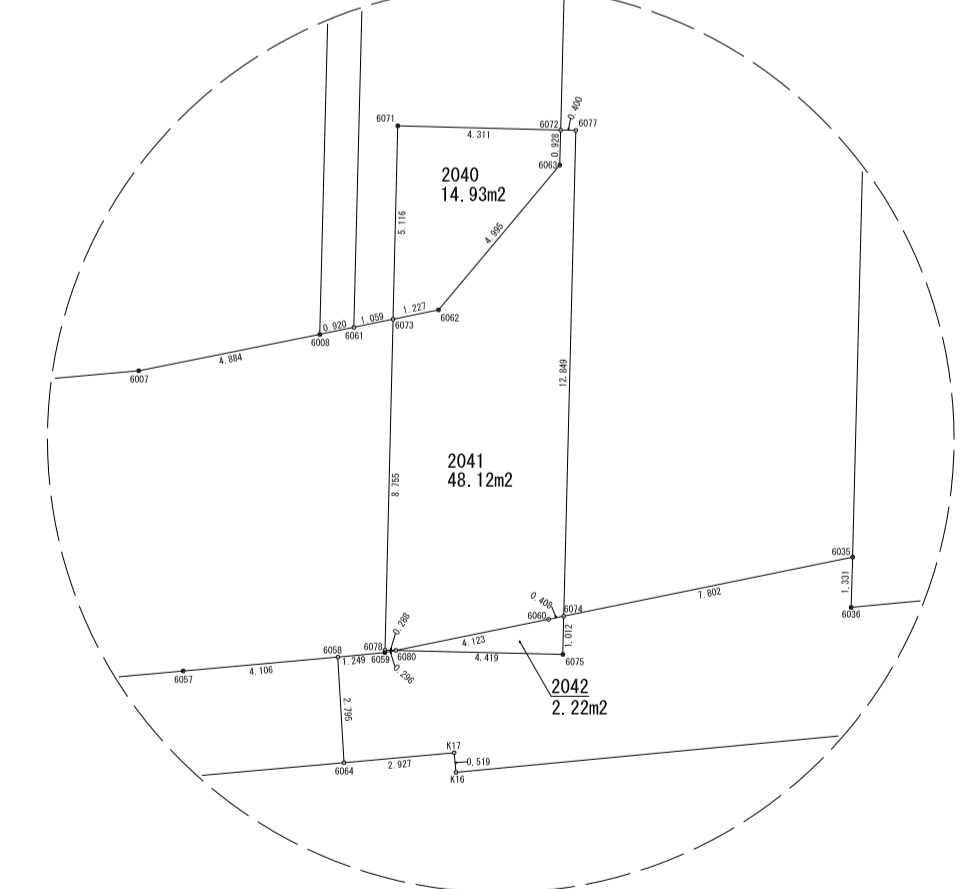

凡例

|   |         |
|---|---------|
| ● | 金属プレート  |
| ■ | プラスチック杭 |
| ○ | その他     |
| ● | 2・3級基準点 |
| □ | 4級基準点   |

令和4年度

|      |                                    |
|------|------------------------------------|
| 工事名  | 第5次安原異業種工業団地（2工区）<br>確定測量業務委託（1工区） |
| 路線名  | 2工区                                |
| 箇所   | 金沢市打木町 地内                          |
| 図名   | 出来形確認測量図                           |
| 縮尺   | S=1/500                            |
| 図面番号 | 1 / 1 図の内                          |
| 測量者  | 金沢市                                |

令和5年7月 日本測量株式会社 製作