

金沢都市計画下水道の変更（金沢市決定）

金沢都市計画金沢市公共下水道（臨海処理区）の「3-2. 排水区域」及び「3-3. 下水管渠」中金沢市テクノパーク水質管理ステーション吐口並びに「3-4. その他の施設」中金沢市テクノパーク水質管理ステーションを次のように変更する。

上段朱書きは変更前

3-1. 下水道の名称 金沢市公共下水道（臨海処理区）

3-2. 排水区域 面積 約 2,689 h a 約 2,689 h a  
約 2,713 h a （うち処理区域 約 2,713 h a）

3-3. 下水管渠

(1) 汚 水

内 訳	位 置		備 考
	起 点 (下流側)	終 点 (上流側)	
// 金沢市テクノパーク水質管理ステーション吐口	金沢市薬師町 金沢市北陽台 2 丁目	金沢市河原市町 金沢市北陽台 2 丁目	

3-4. その他の施設

(2) 処 理 施 設

内 訳	位 置	備 考
// 金沢市テクノパーク水質管理ステーション	金沢市河原市町 金沢市北陽台 2 丁目	// 面積 約 8,100 m <sup>2</sup>


理 由

金沢市副都心北部直江土地区画整理事業の施行に伴い市街化が确实となった区域について、金沢市公共下水道（臨海処理区）の排水区域に追加し、公共用水域の水質保全と住環境の改善を図るものである。

また、森本丘陵工業用地土地区画整理事業の換地処分による町名変更に伴い、金沢市テクノパーク水質管理ステーションとその吐口の位置を変更する。

### 位置図

金沢都市計画下水道の変更(金沢市決定)

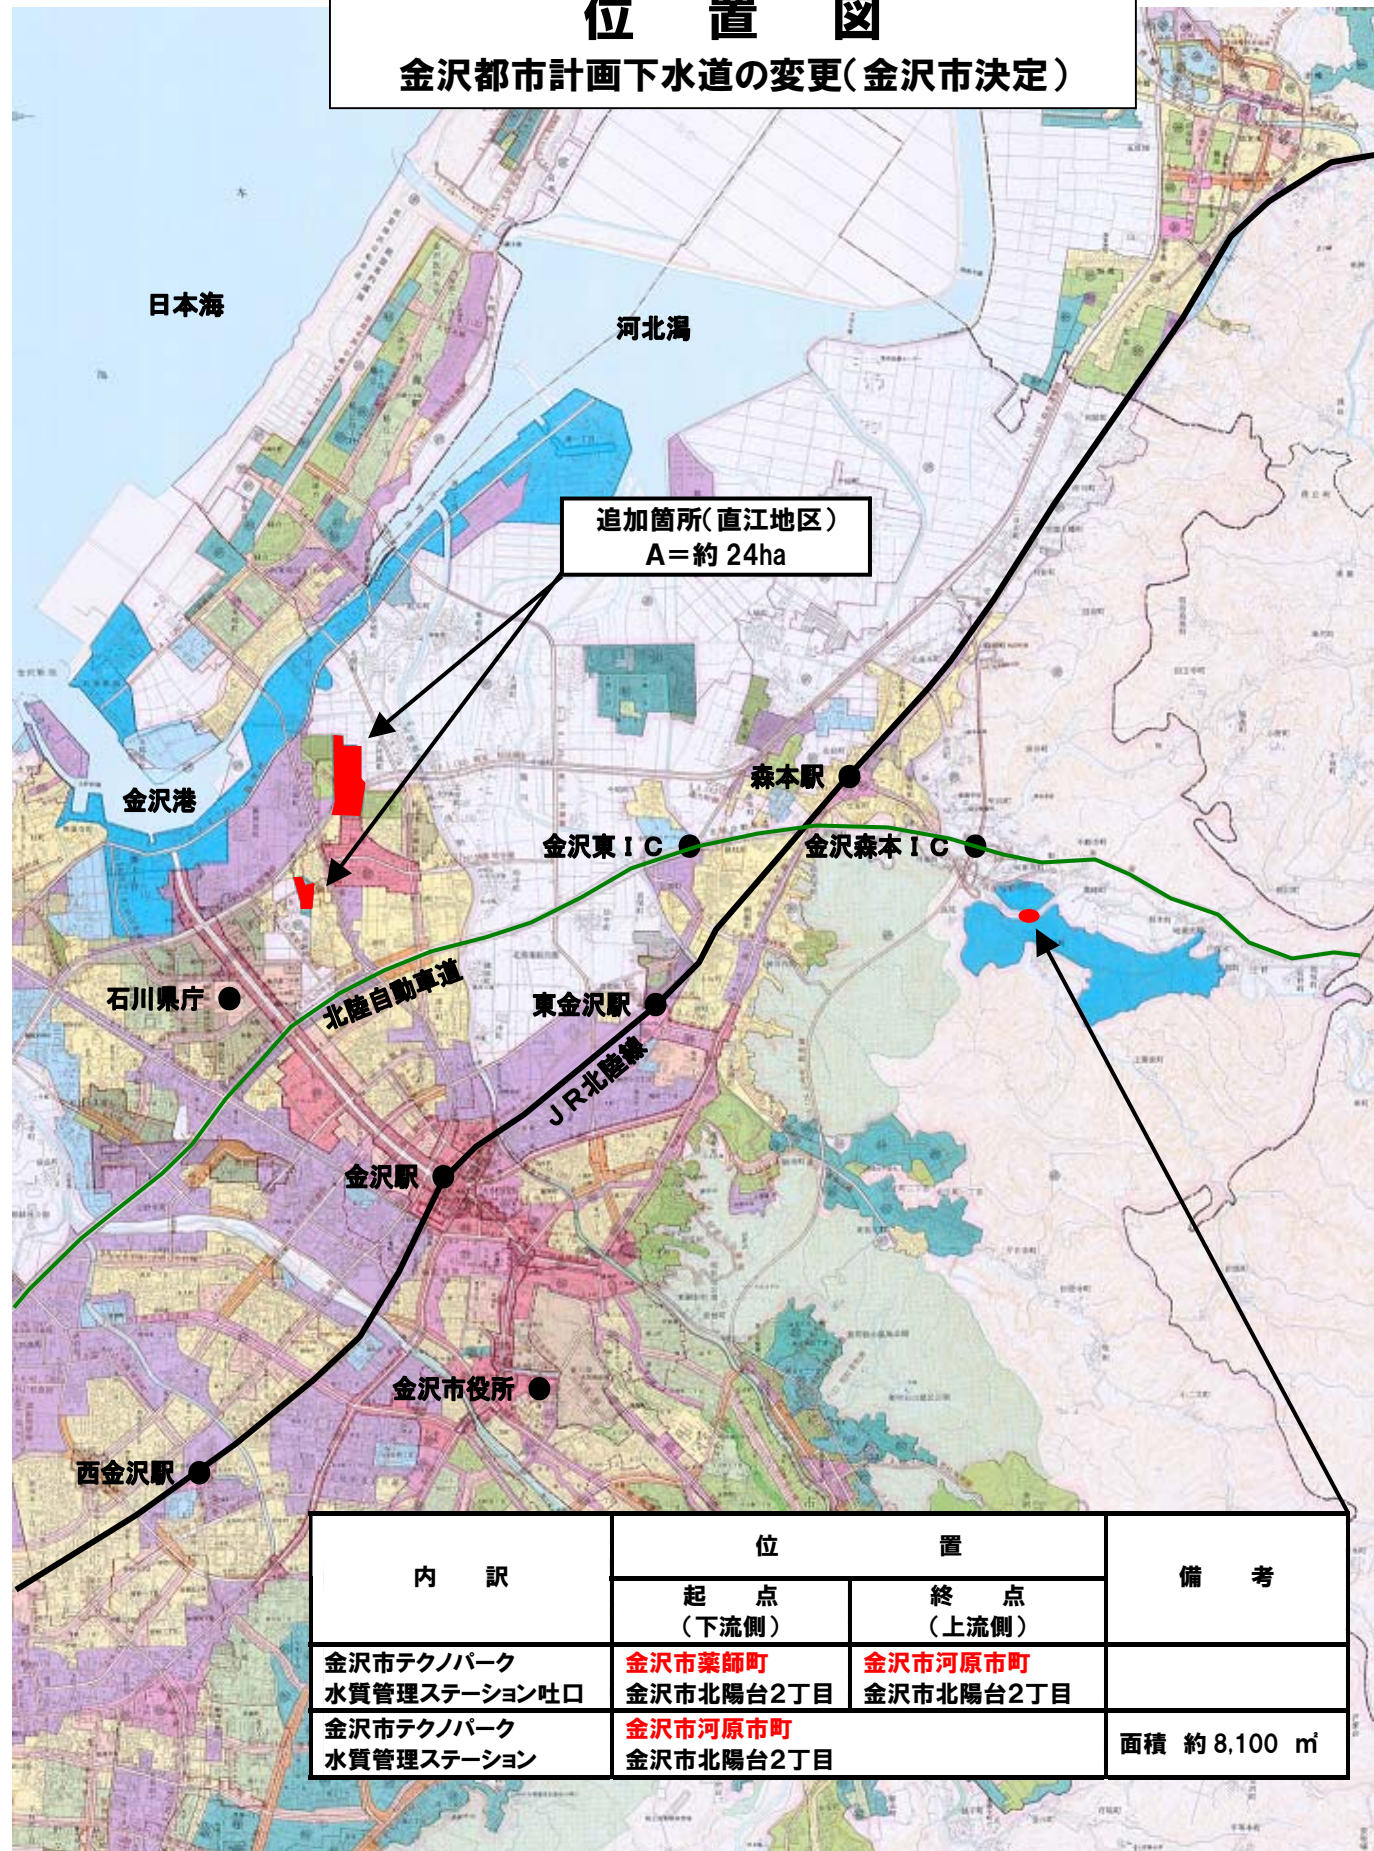

### 処理区 区域図

金沢市公共下水道事業  
(浅野・西部・臨海・犀川左岸・湯涌処理区)

処理区 面積	
浅野処理区	約 3,063ha
西部処理区	約 2,277ha
臨海処理区	約 2,713ha
犀川左岸処理区	約 1,235ha
湯涌処理区	約 25ha
合 計	約 9,313ha

