

金沢都市計画下水道の変更（金沢市決定）

金沢都市計画金沢市公共下水道（臨海処理区）の「3-2. 排水区域」を次のように変更する。

上段朱書きは変更前


- 3-1. 下水道の名称 金沢市公共下水道（臨海処理区）
- 3-2. 排水区域 面積 約 2,713 h a 約 2,713 h a
約 2,737 h a （うち処理区域 約 2,737 h a）
- 3-3. 下水管渠

理 由

金沢市副都心北部大河端・大友土地区画整理事業の施行に伴い市街化が確実となった区域について、金沢市公共下水道（臨海処理区）の排水区域に追加し、公共用水域の水質保全と住環境の改善を図るものである。


位置図

金沢都市計画下水道の変更(金沢市決定)

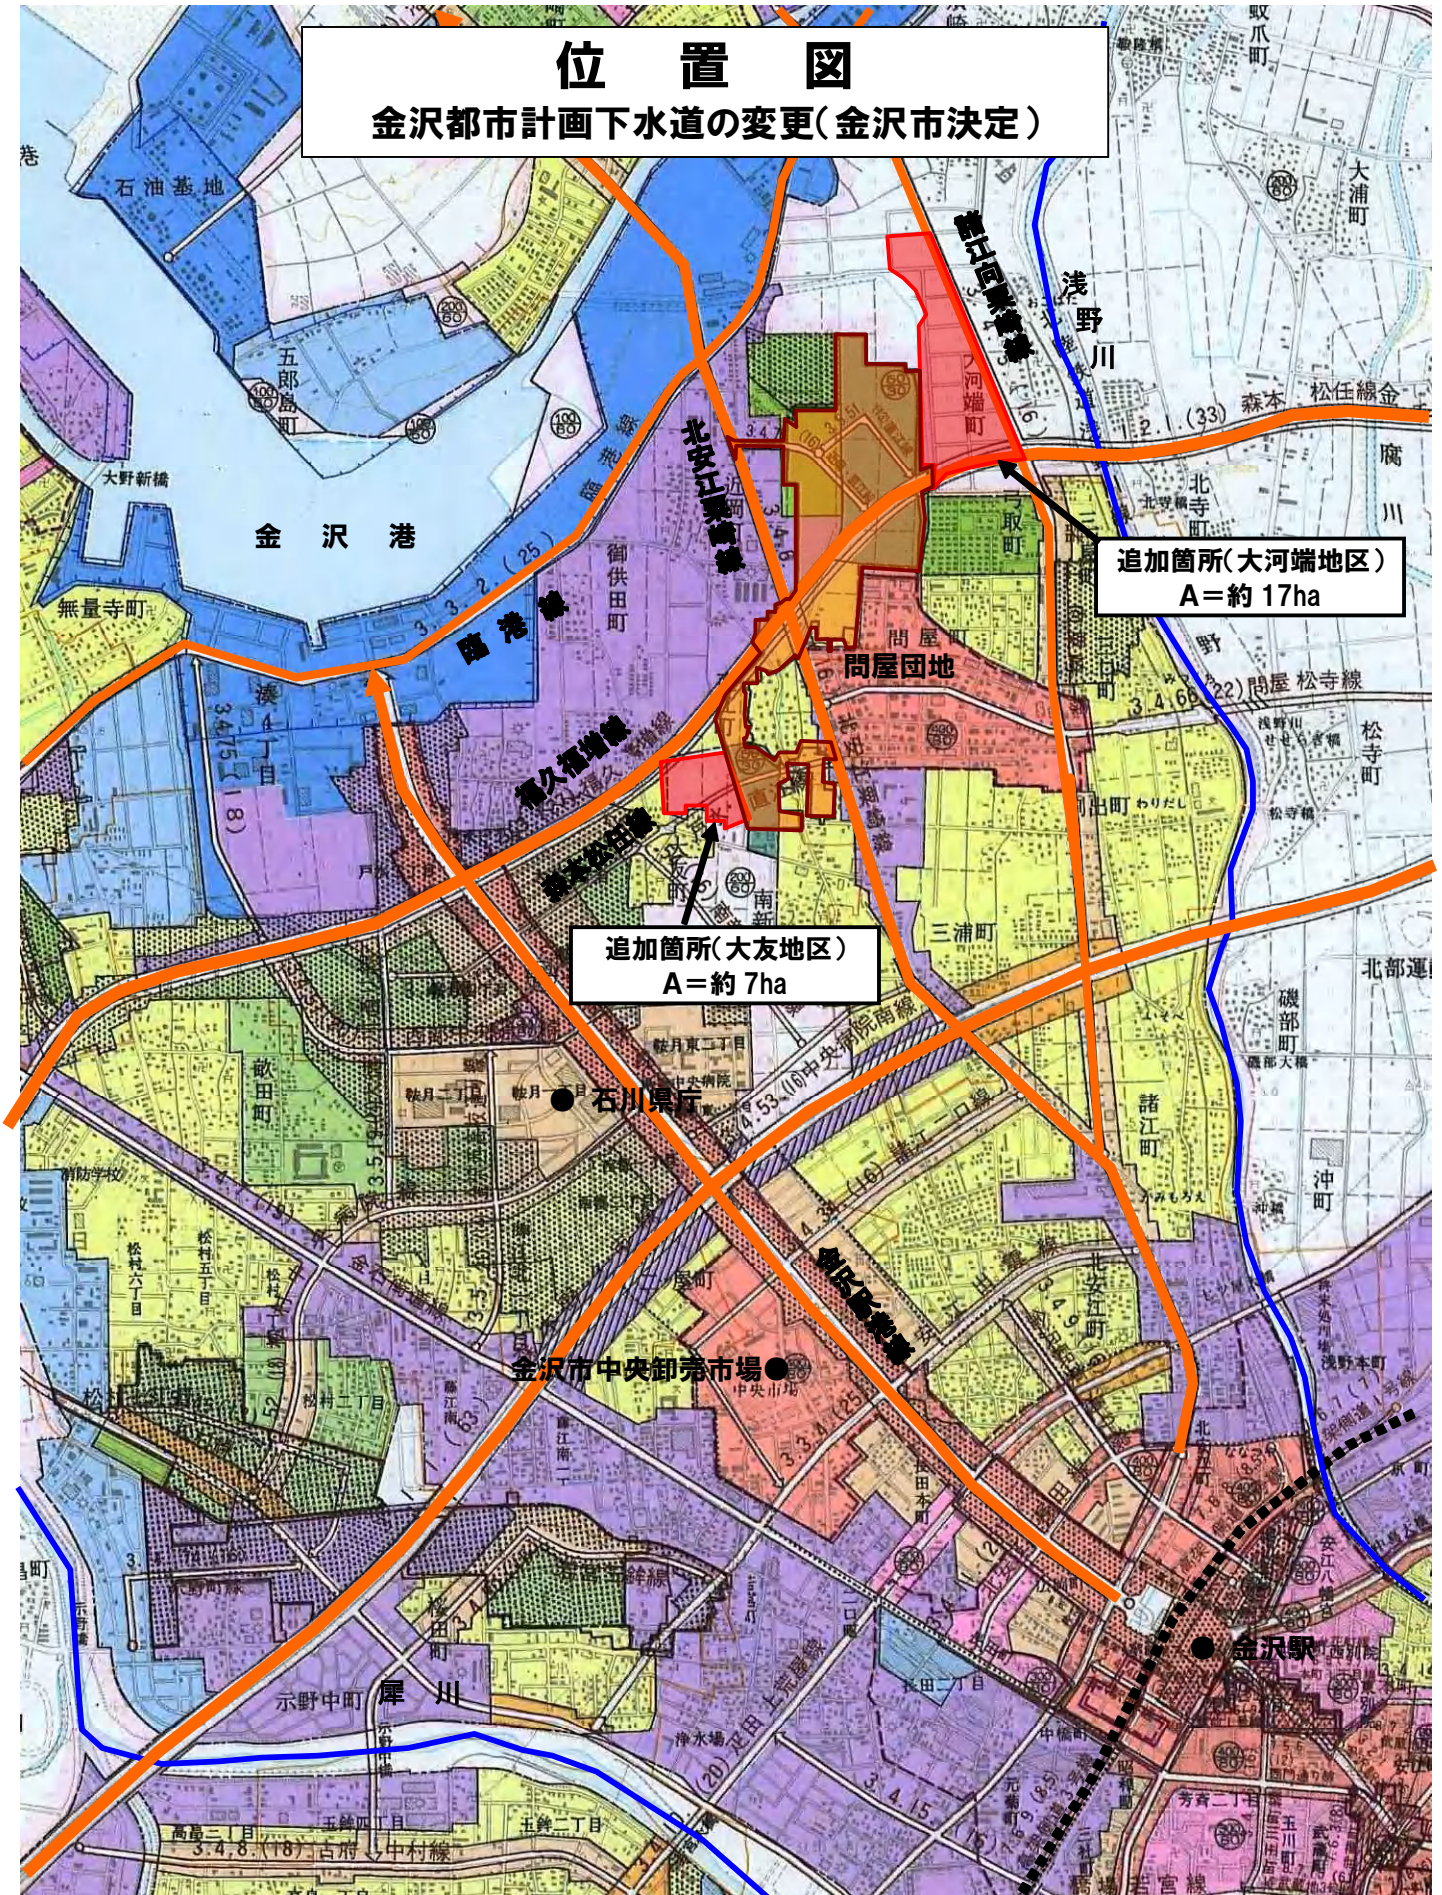

位置図

金沢都市計画下水道の変更(金沢市決定)

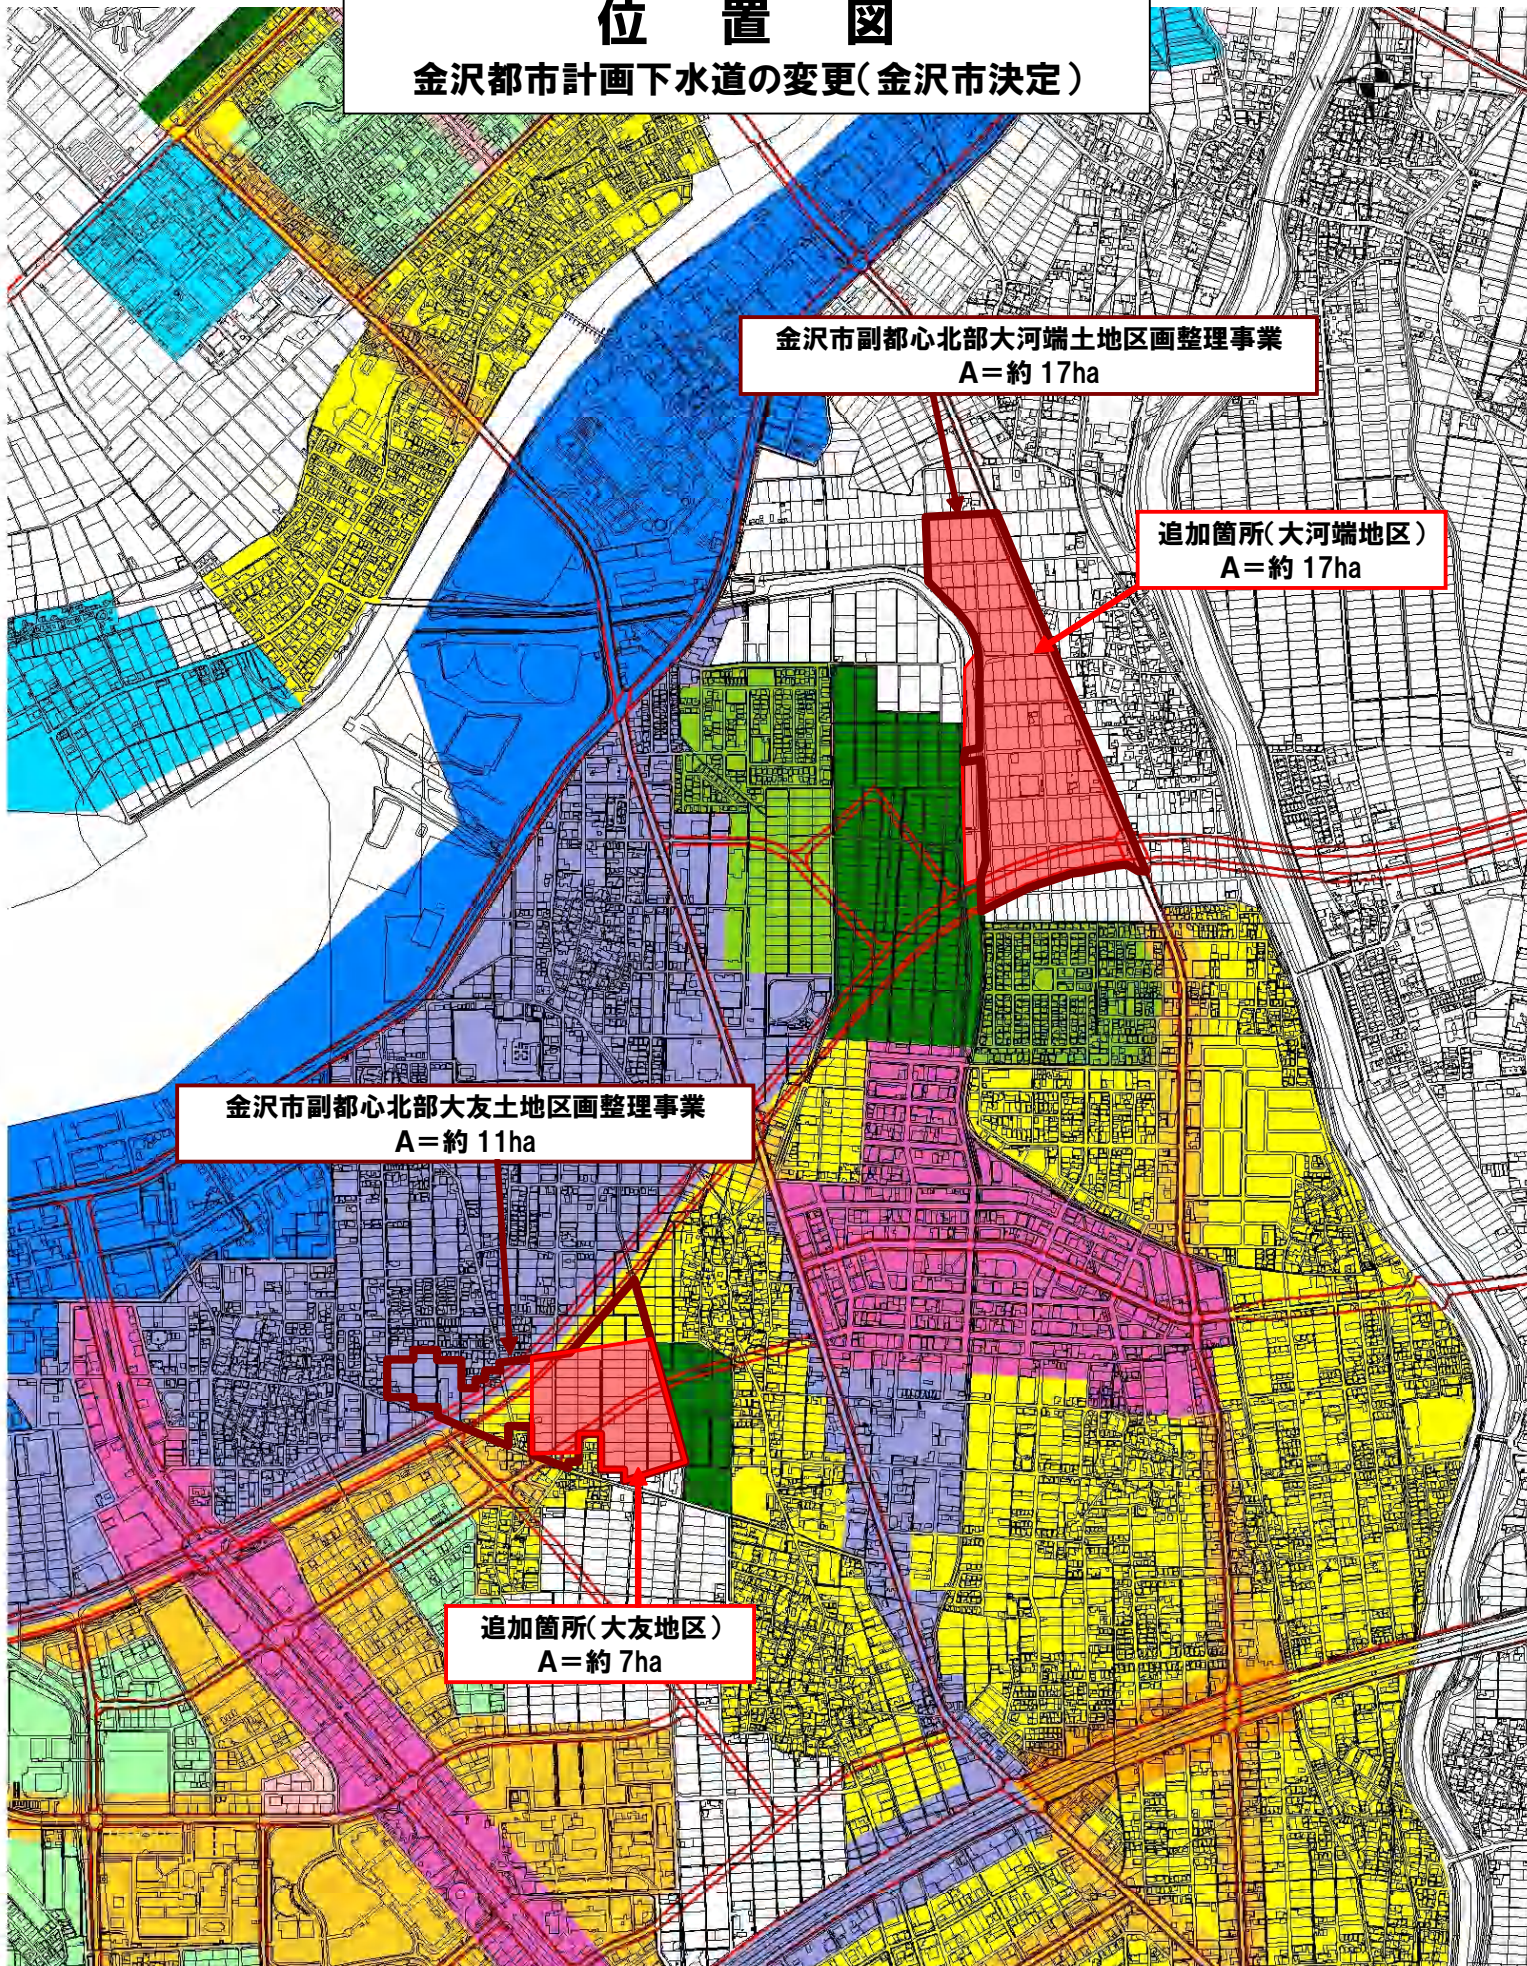

金沢市副都心北部大河端土地区画整理事業
A=約 17ha

追加箇所(大河端地区)
A=約 17ha

金沢市副都心北部大友土地区画整理事業
A=約 11ha

追加箇所(大友地区)
A=約 7ha