

金沢都市計画下水道の変更（金沢市決定）

金沢都市計画金沢市公共下水道（臨海処理区）に金沢市テクノパーク水質管理ステーション及び同吐口を次のように廃止する。

3-1. 下水道の名称 金沢市公共下水道（臨海処理区）

3-2. 排水区域 「排水区域は、総括図表示のとおり」

（備考）面積 約2,739ha （うち処理区域 約2,739ha）

3-3. 下水管渠

（1）汚水

朱書きは変更前

| 内 訳 | 位 置 | | 備 考 |
|----------------------------------|------------------|------------------|-----|
| | 起 点 (下流側) | 終 点 (上流側) | |
| 金沢市テクノパーク水質管理 ステーション吐口 廃 止 | 金沢市北陽台二丁目 廃 止 | 金沢市北陽台二丁目 廃 止 | |

3-4. その他の施設


| 内 訳 | 位 置 | 備 考 |
|--------------------------------|------------------|----------------------------------|
| 金沢市テクノパーク水質管理 ステーション 廃 止 | 金沢市北陽台二丁目 廃 止 | 面積 約 8,100 m ² 廃 止 |

「区域は計画図表示のとおり」

理 由

金沢市テクノパーク水質管理ステーションは、金沢テクノパークとその周辺地域から排出される汚水を処理する下水道終末処理場である。

本施設は中間的施設として整備されたものであり、段階的な下水道管渠の整備により、臨海処理区の終末処理場である臨海水質管理センターでの汚水処理が可能となるため、金沢市テクノパーク水質管理ステーション及び同吐口を廃止するものである。

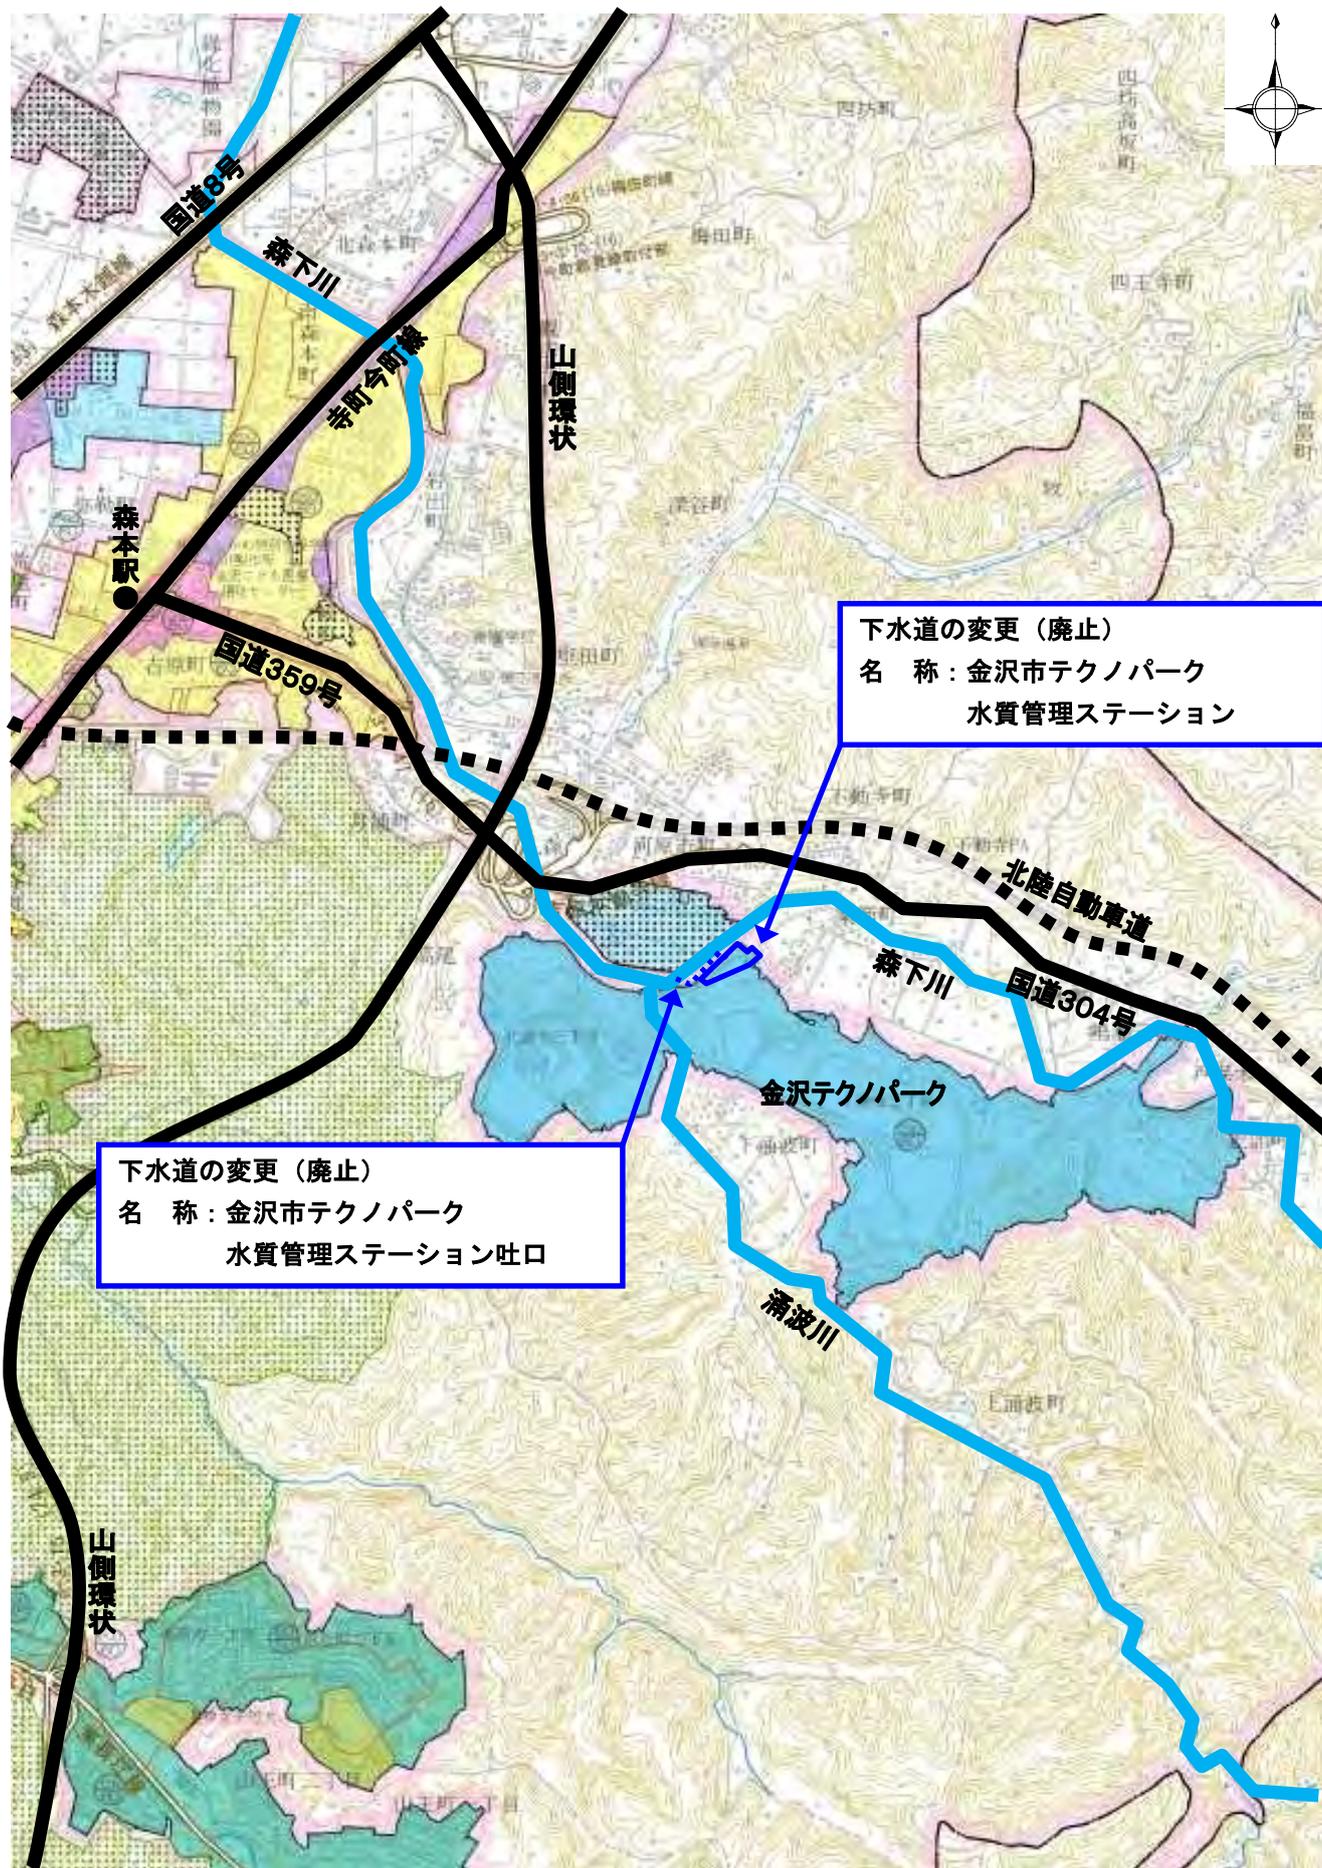

下水道の変更

