



# 【位置図】

議案第440号



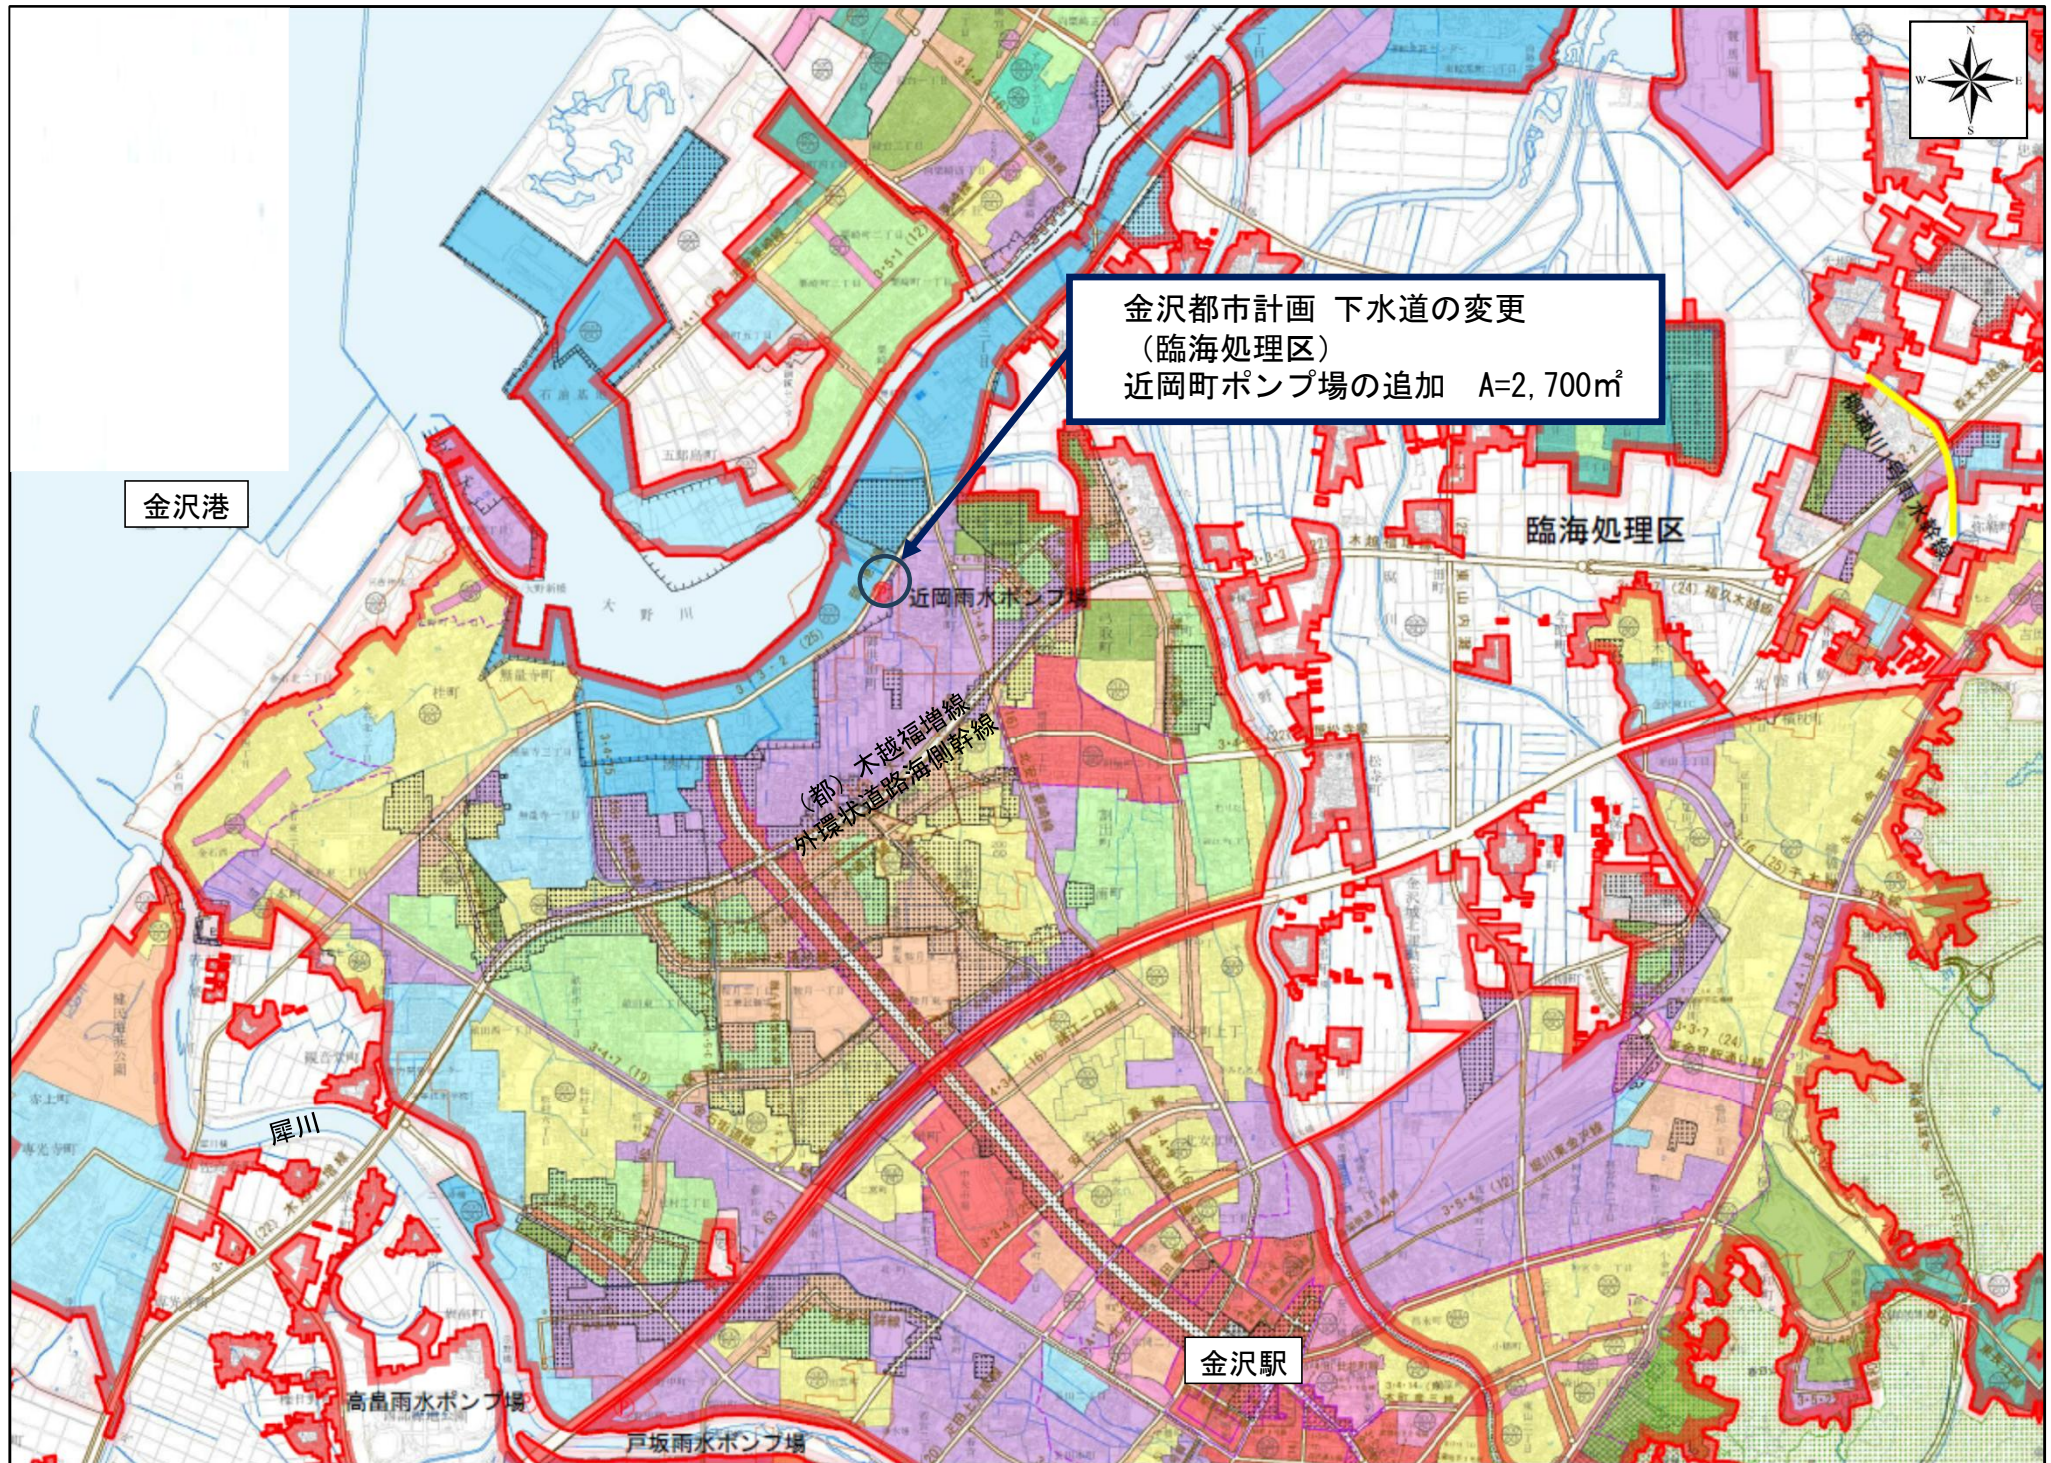

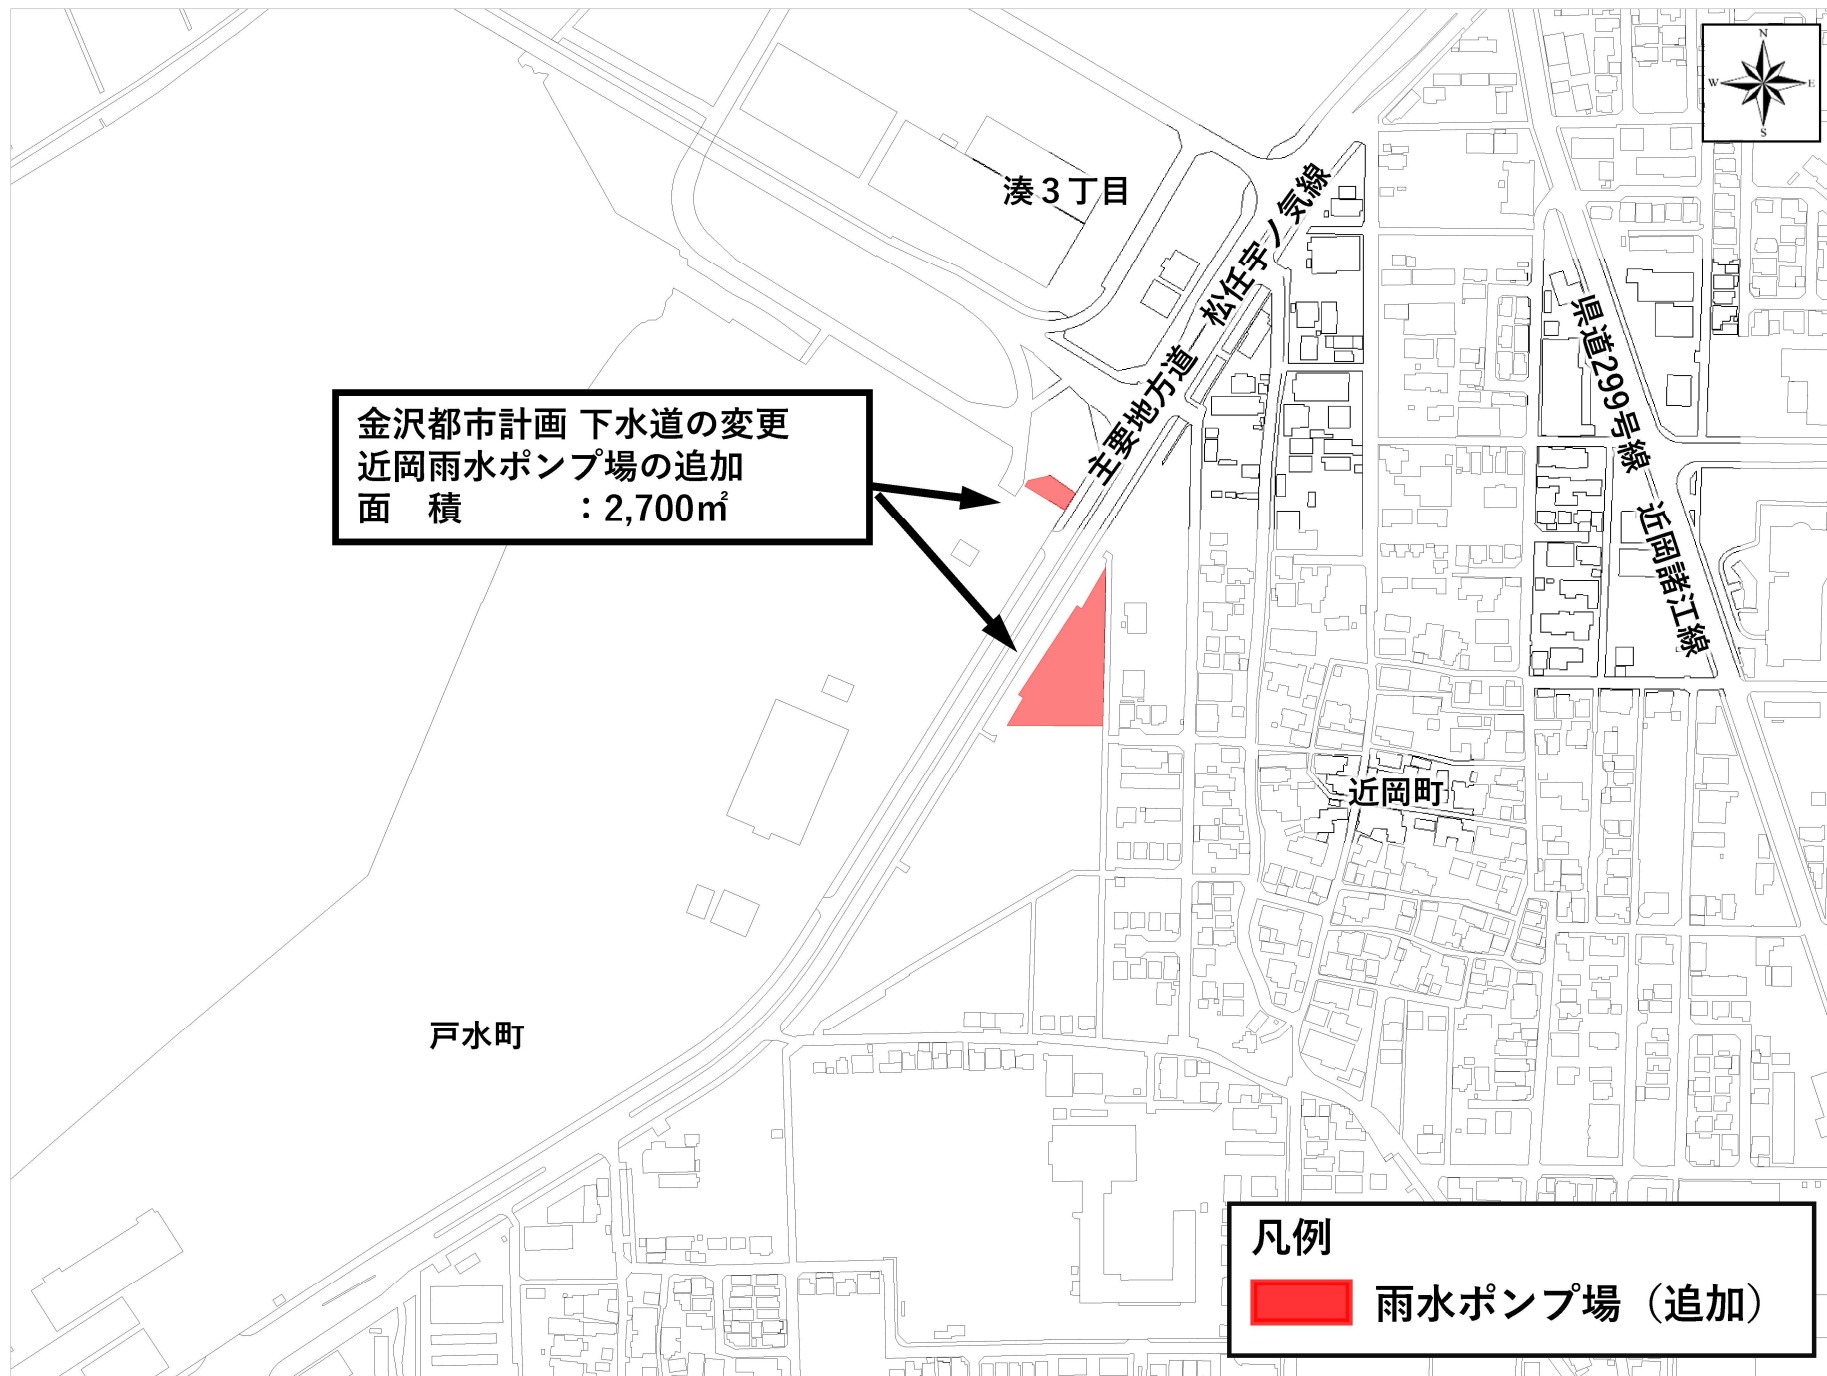

金沢市公共下水道（臨海処理区）「3－4．その他の施設」に近岡雨水ポンプ場を次のように追加する。

## 3－4． その他の施設

上段朱書きは変更前

(1) ポンプ場 (4箇所)  
(5箇所)

内 容	位 置	備 考
// 木越污水中継ポンプ場	// 金沢市みずき三丁目	// 面積 約 1,520 m <sup>2</sup>
// 大浦污水中継ポンプ場	// 金沢市東蚊爪町	// 面積 約 1,820 m <sup>2</sup>
// 栗崎第1污水中継ポンプ場	// 金沢市栗崎町	// 面積 約 510 m <sup>2</sup>
// 湊雨水ポンプ場	// 金沢市湊一丁目	// 面積 約 5,100 m <sup>2</sup>
— 近岡雨水ポンプ場	— 金沢市近岡町	— 面積 約 2,700 m <sup>2</sup>

(理由)

近岡町をはじめとした駅西第一排水区の排水先は金沢港に面した大野川下流部であり、高潮・大雨時に排水先の水位が高くなることで、近岡町周辺では排水不良による浸水被害が頻発している。今回、近岡雨水ポンプ場を追加することにより、排水区域内の浸水発生を抑制し、治水の向上を図るものである。